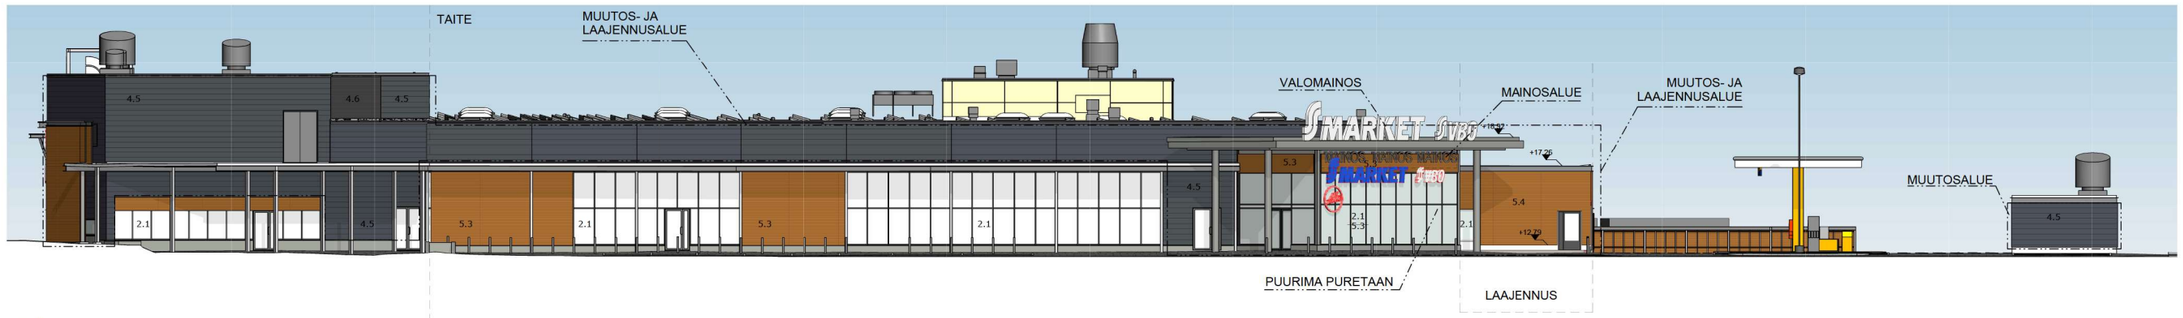

JS Länteen

JULKISIVUMATERIAALIT JA -VÄRIT:

1.1 Väribetoni, hienopesty sileä; ~~murrettu okra~~, uusi kuulhokäsittely: murrettu vaalean keltainen
1.2 Väribetoni, hienopesty urtettu; ~~murrettu okra~~, uusi kuulhokäsittely: murrettu okra, tumma
1.3 Väribetoni, hienopesty sileä; ~~murrettu vaalean keltainen~~, uusi kuulhokäsittely: murrettu okra
1.4 Betoni, hienopesty urtettu; harmaa
1.5 Betoni, sileä; ~~harmaa~~, maalattu: tumma harmaa
1.6 Betoni, urtettu; ~~harmaa~~, maalattu: tumma harmaa
1.7 Betoni, hienopesty sileä; uusi kuulhokäsittely: tavoitesävy sama kuin 1.2: murrettu okra, tumma

2.1 Lasi: kirkas
2.2 Julkisivulasi: harmaa

4.1 Metalli: tumman harmaa, RAL 7012
4.2 Metalli: vaalean harmaa
4.3 Sokkelipelti: Epament 2496
4.4 Reuhalaitto: RG7
4.5 ~~Profiilipelti: maalattu RR 20, pellikuosiltu RR23~~, tumma harmaa
4.6 Metallisäleikkö: ~~maalattu RAL 0002~~: tumma harmaa 3004

5.3 Puuverhous ja -säleet: Tikkurila Oy, Valtti Color Extra, 5071 Tatti
5.4 Puuverhous ja -säleet: Tikkurila Oy, Valtti Color Extra, 5074 Karhu

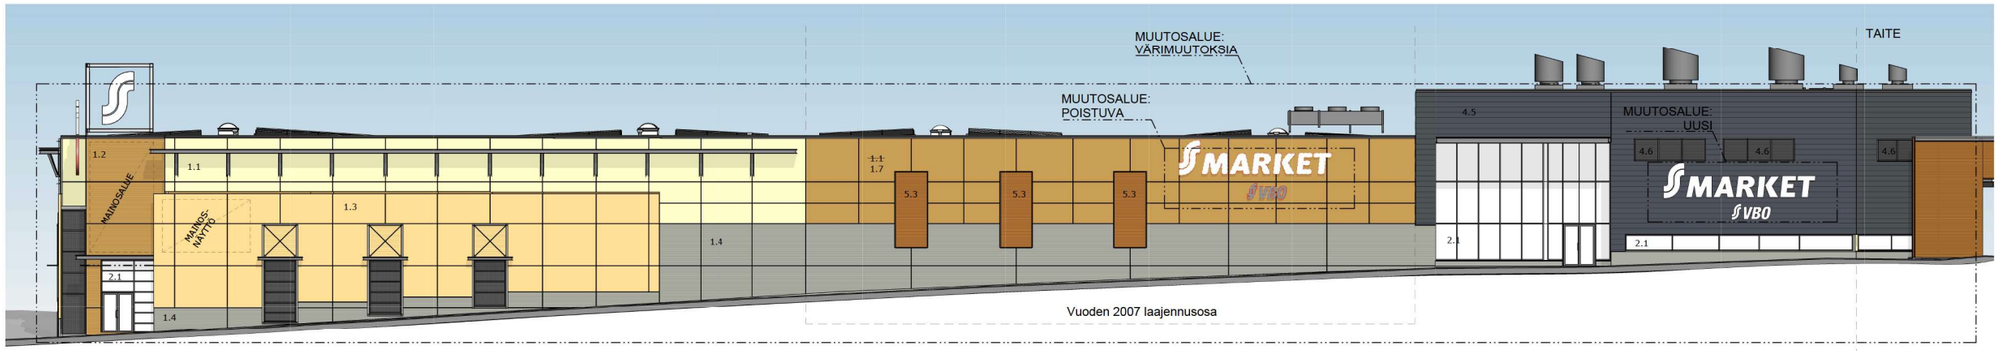

JS pohjoiseen

Projektinro 638	Kerrosnro / Kyltt 22	Korttipl. / Tile 453	Tyntö / Rno 2	Vieraomistajien merkintöjä varten	
Rakennuksen nimi ja osoite: Laajennus				Tiedostonimi(ko) / tulostusjoukko: ETRS GK26	N2000
Rakennuksen / osan nimi: numero/Rakennusosa/Rakenneosa/Rakenneosa/Kerros: VT2-PRT 1026606455F				Projektinro: PÄÄPIIRUSTUS	Jaksoon numero
Rakennuksen nimi ja osoite: Varuboden Oslo S-market Näsi Aleksanterinkaari 1 00100 Espoo				Piirustuksen otsikko: Julkisivut länteen ja pohjoiseen, värillinen	Mittakaava 1 : 100
AFRY AFRY Ark Studio AFRY Finland Oy Linnoitusta 5, 02600 ESPOO				AFR: piirustusnumero: 101628501-001-005-04	
Suunn.	Tark.	Hyv.		Tiedoston nimi	
Vastuullisen suunnittelijan nimi, työnimi: Elizaveta Parikkonen, Arkkitehti			13/08/25	Suunnittelualue: ARK	PM-nro. 005-04 Muoto